

CONTRE-TORPILLEUR
DE 2480^T
ALBATROS

Coupes transversales


Conforme à l'exécution

Echelle : 1/100^e


Nantes, le 3 novembre 1932
L'Ingénieur en Chef:
[Signature]

Certifié conforme à l'exécution
Nantes, le 5 avril 1932
L'Ingénieur en Chef de la Marine
Chef du service de la surveillance
[Signature]


Coupe au couple 25
Vue de l'OR

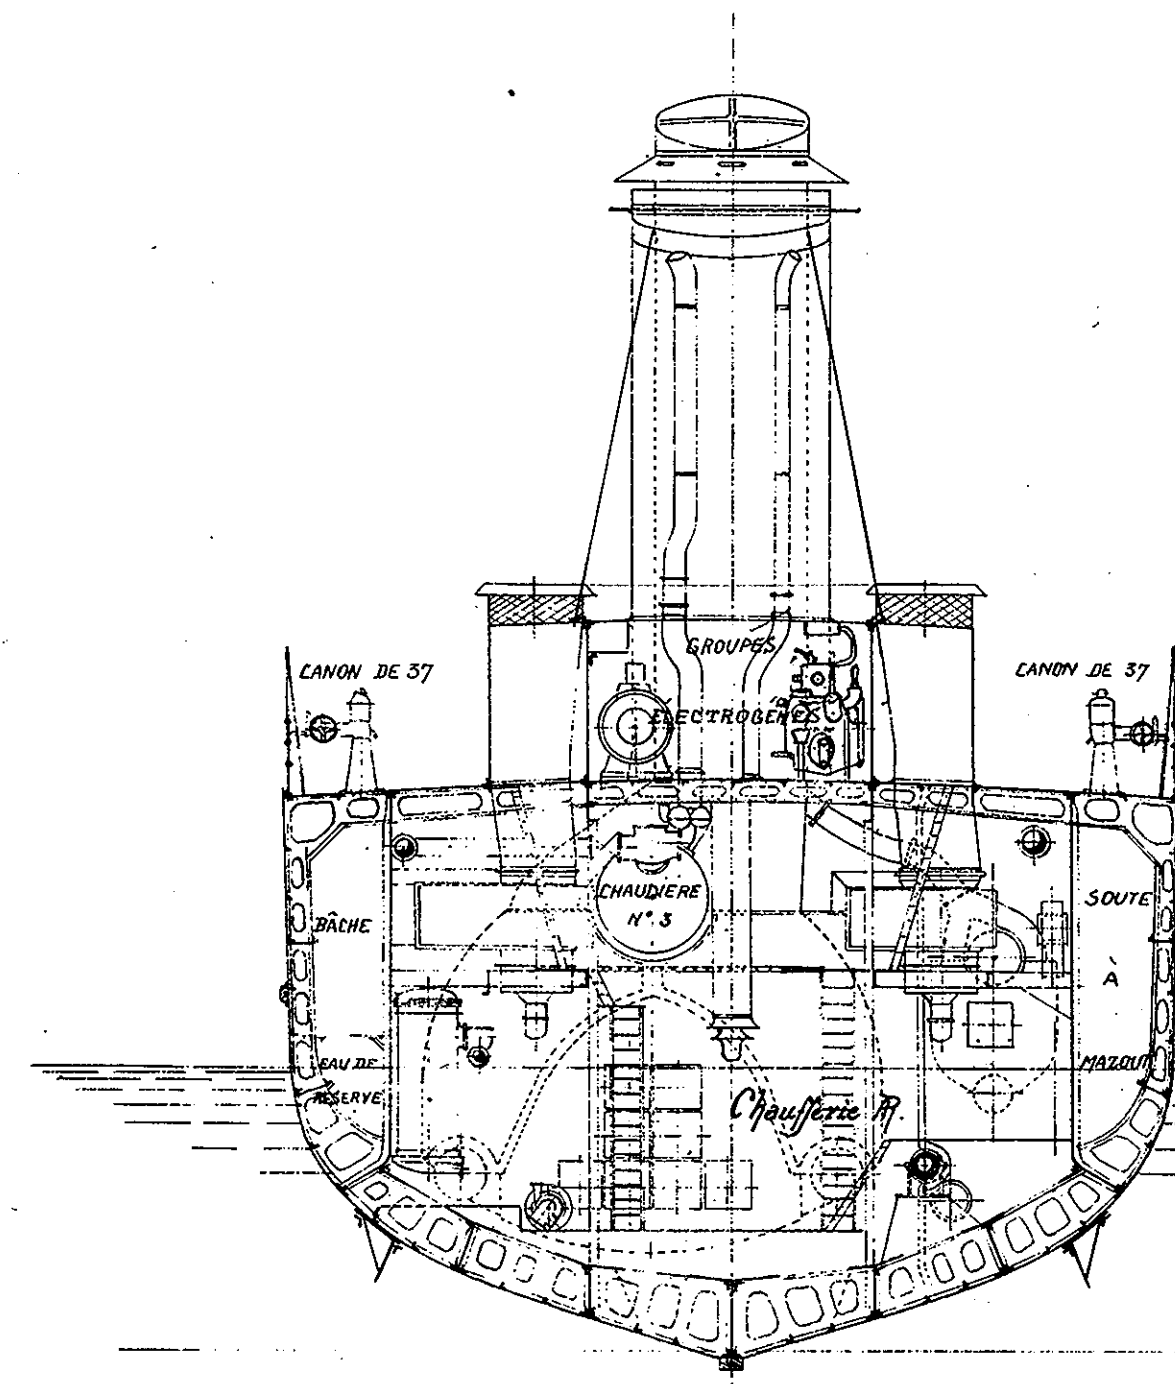


Coupe au couple 40
Vue de l'OR

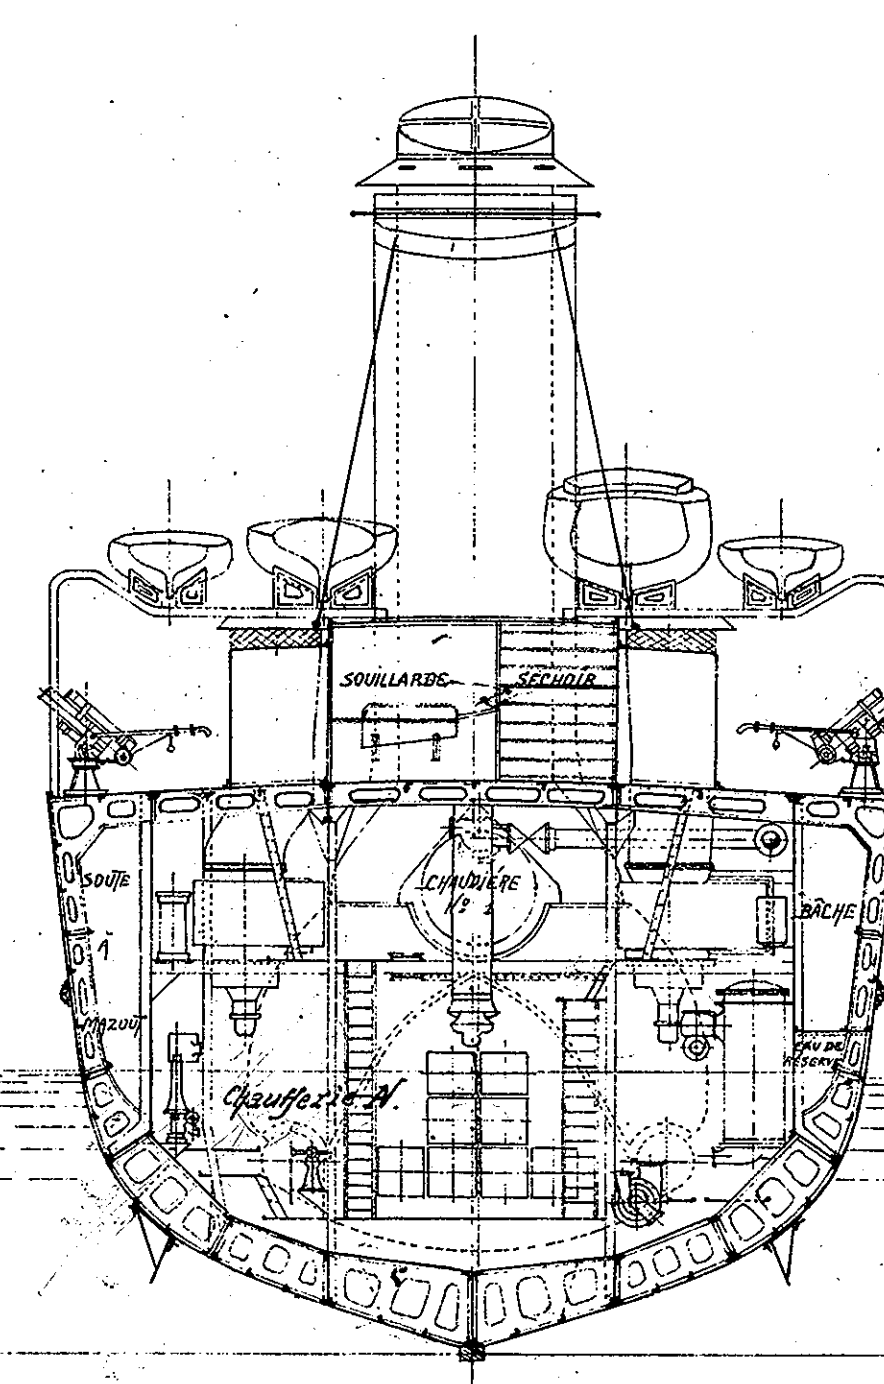


Coupe au couple 47
Vue de l'OR

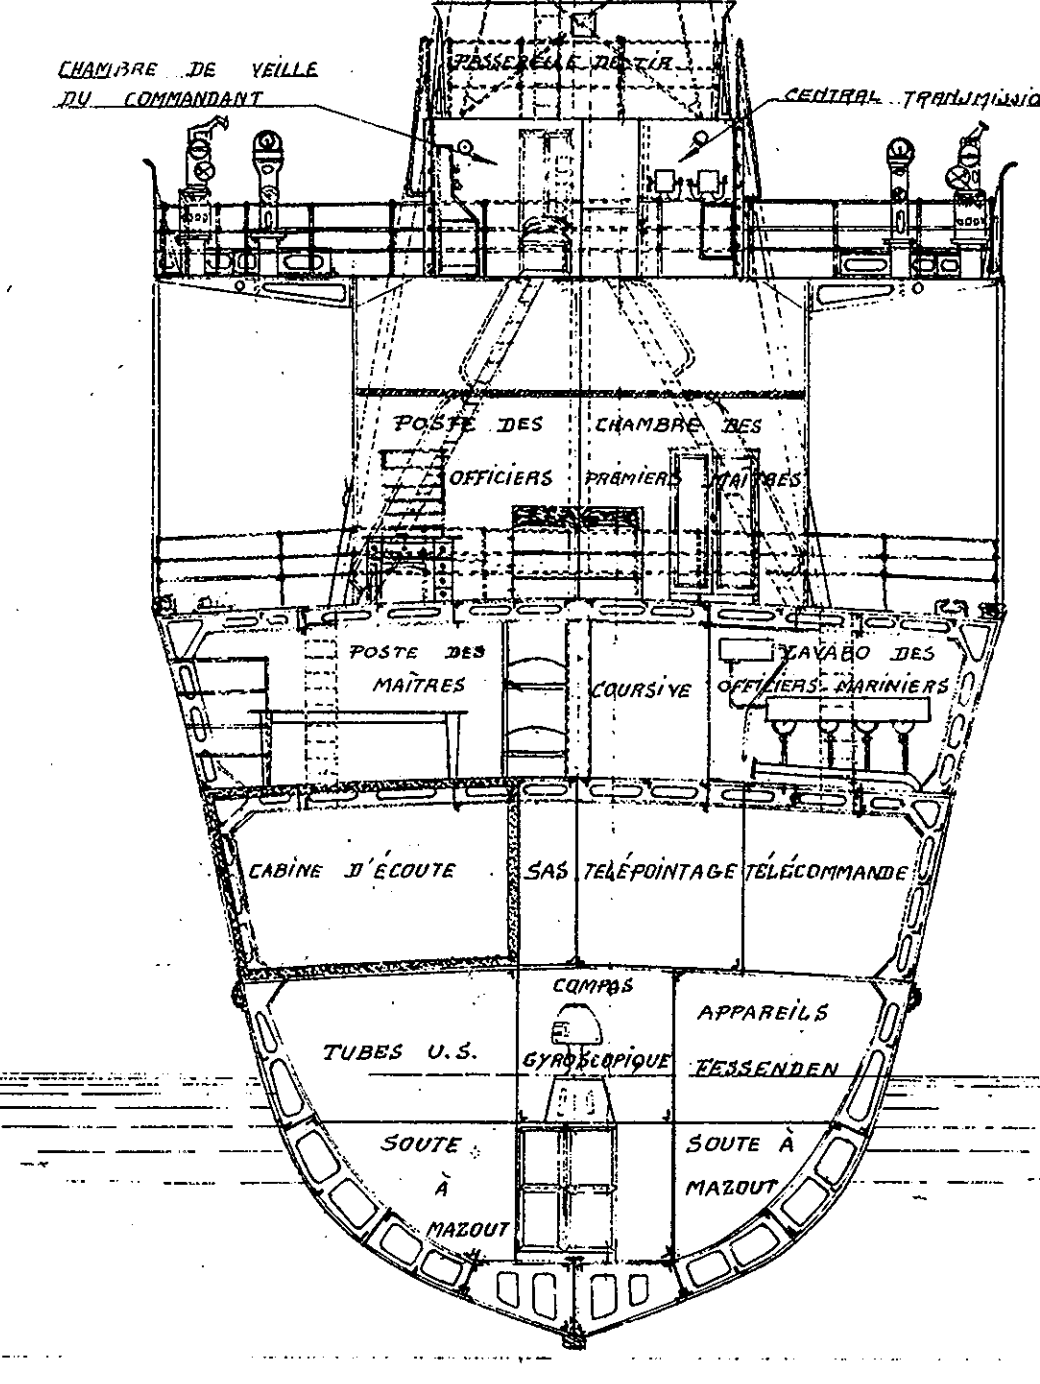


Coupe au couple 51
Vue de l'OR

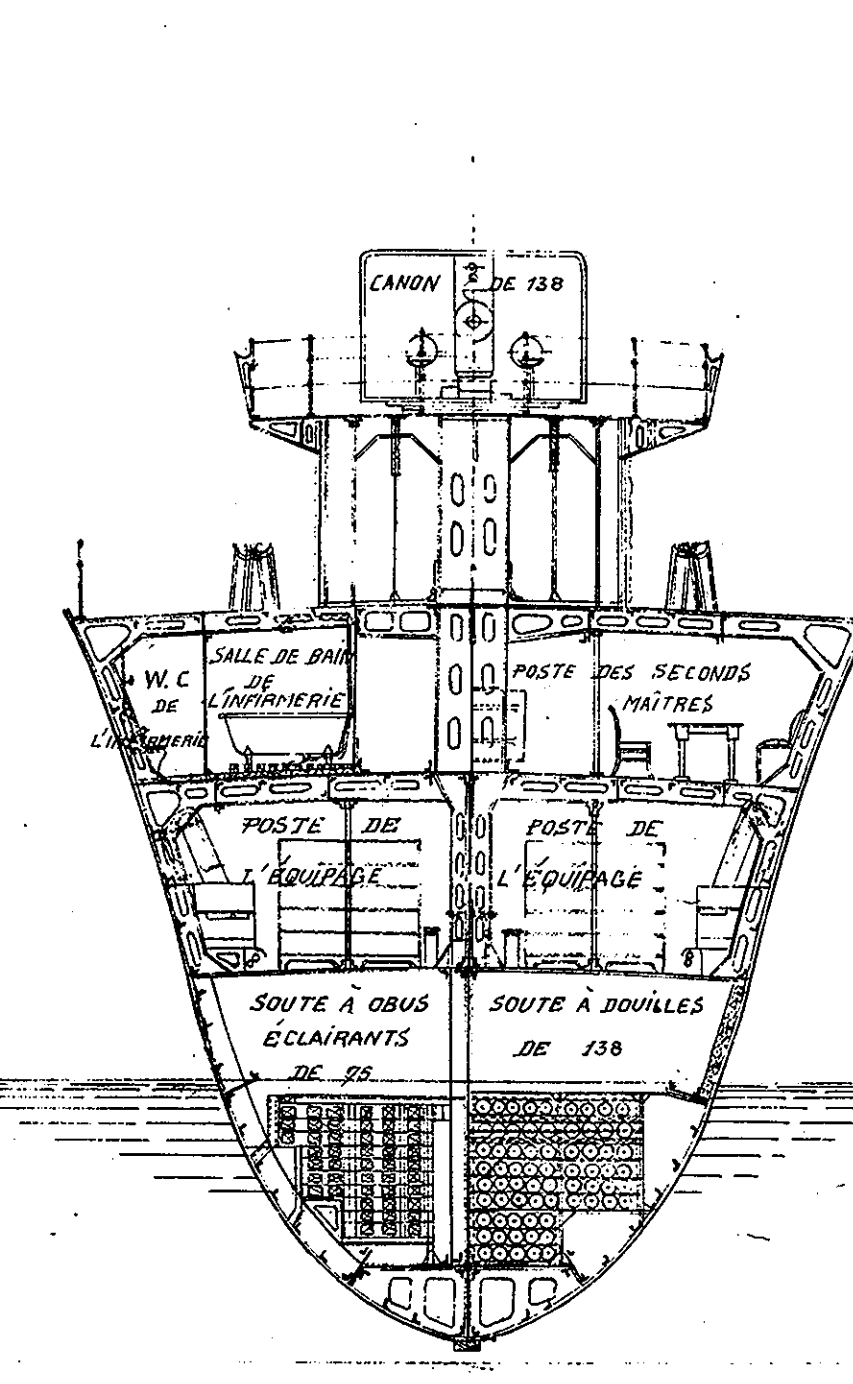


Coupe au couple 82
Vue de l'OR

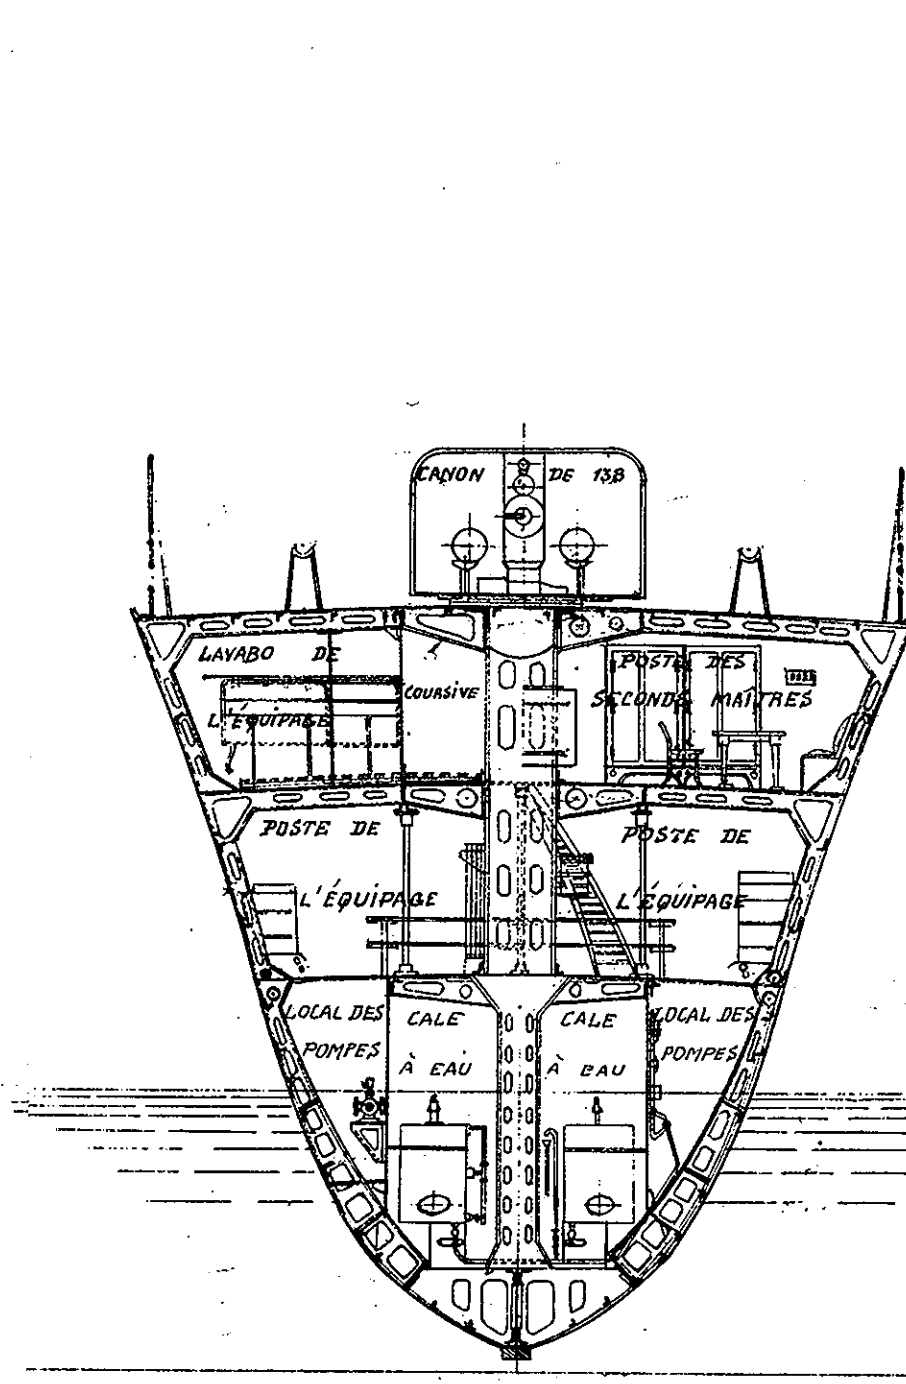


Coupe au couple 2
Vue de l'OR

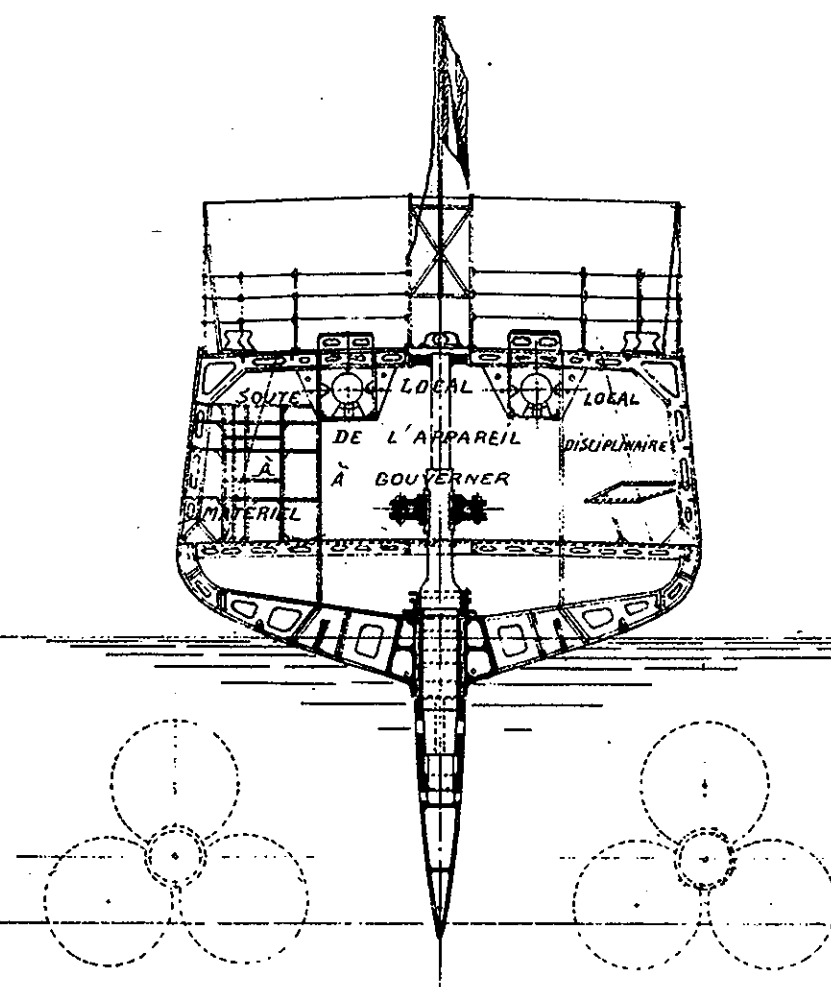


Coupe au couple 7^{bis}
Vue de l'OR

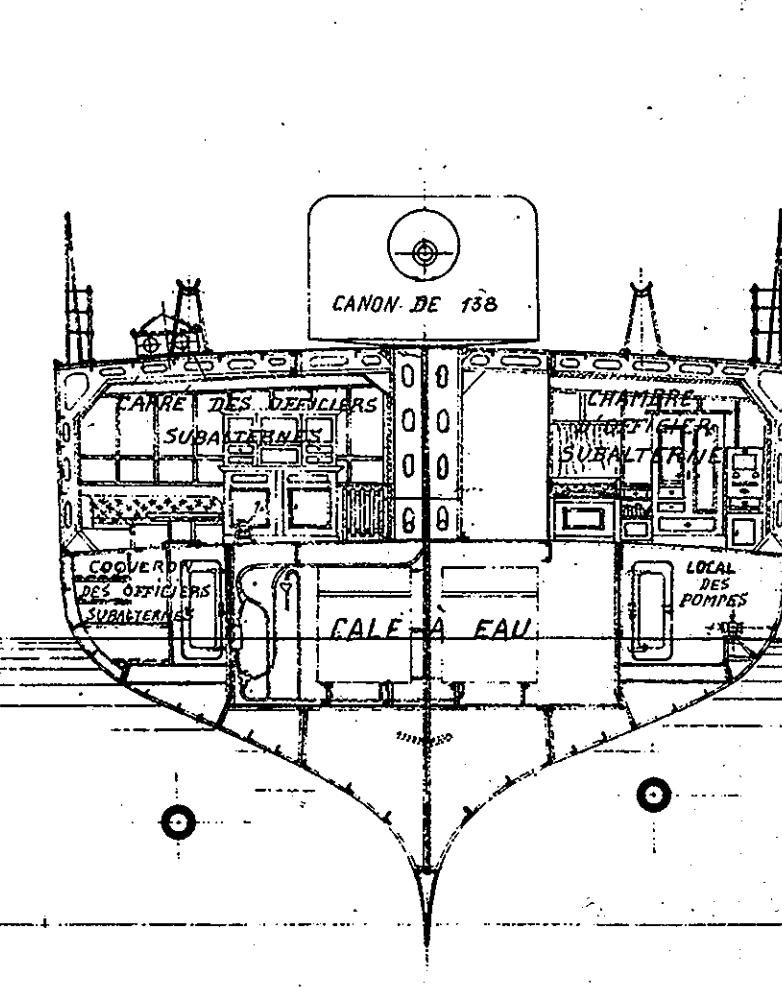


Coupe au couple 9
Vue de l'OR

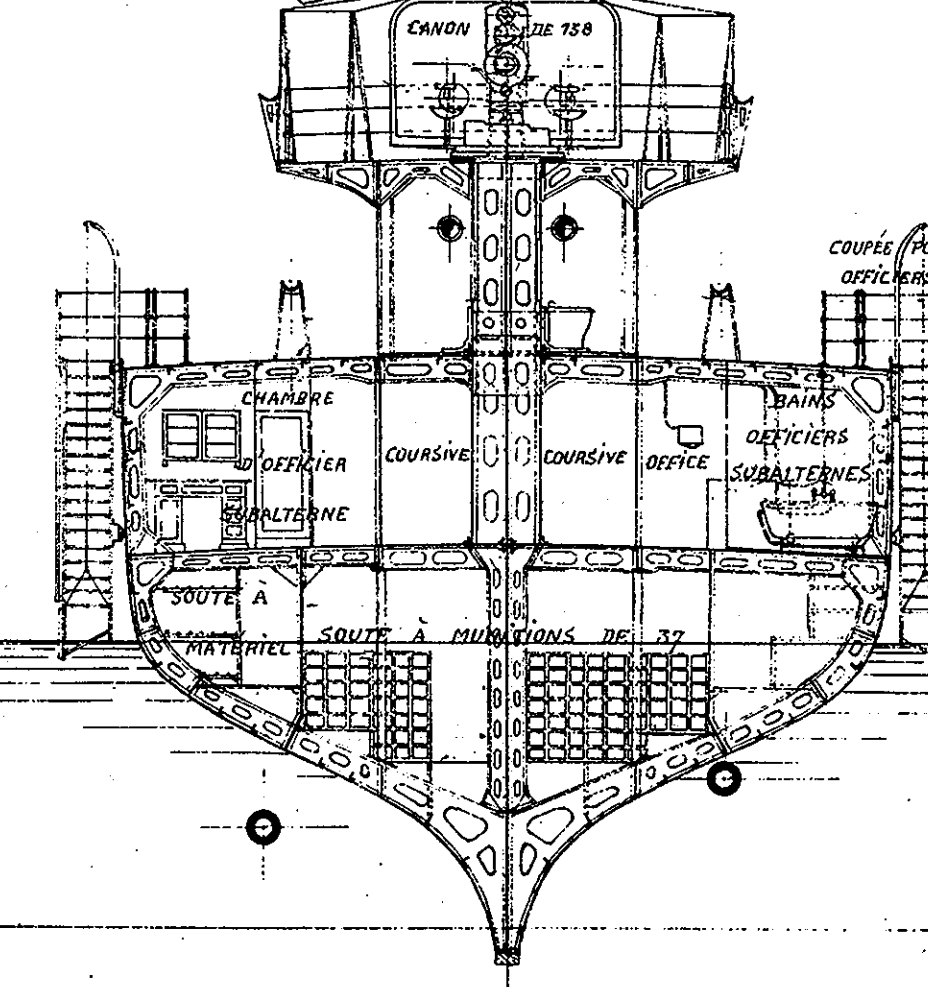

Coupe au couple 15
Vue de l'OR

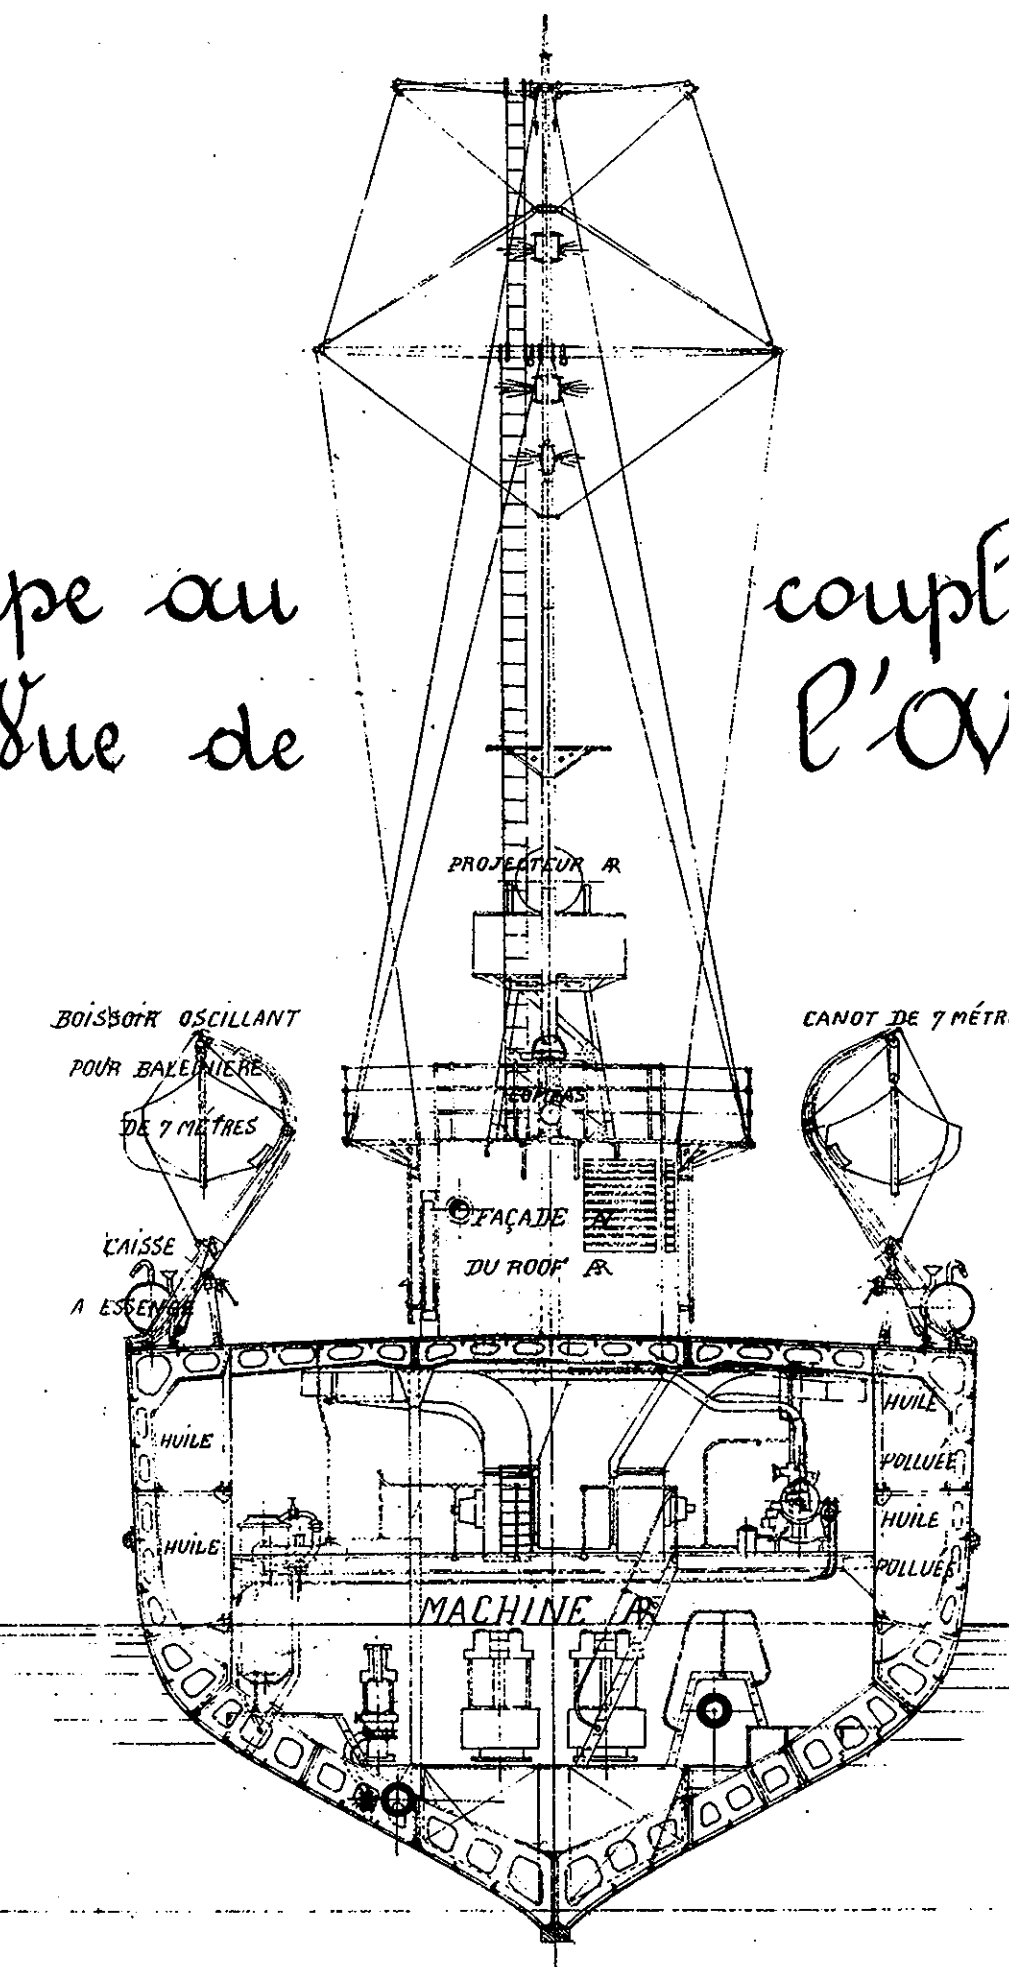

Coupe au couple 17
Vue de l'OR

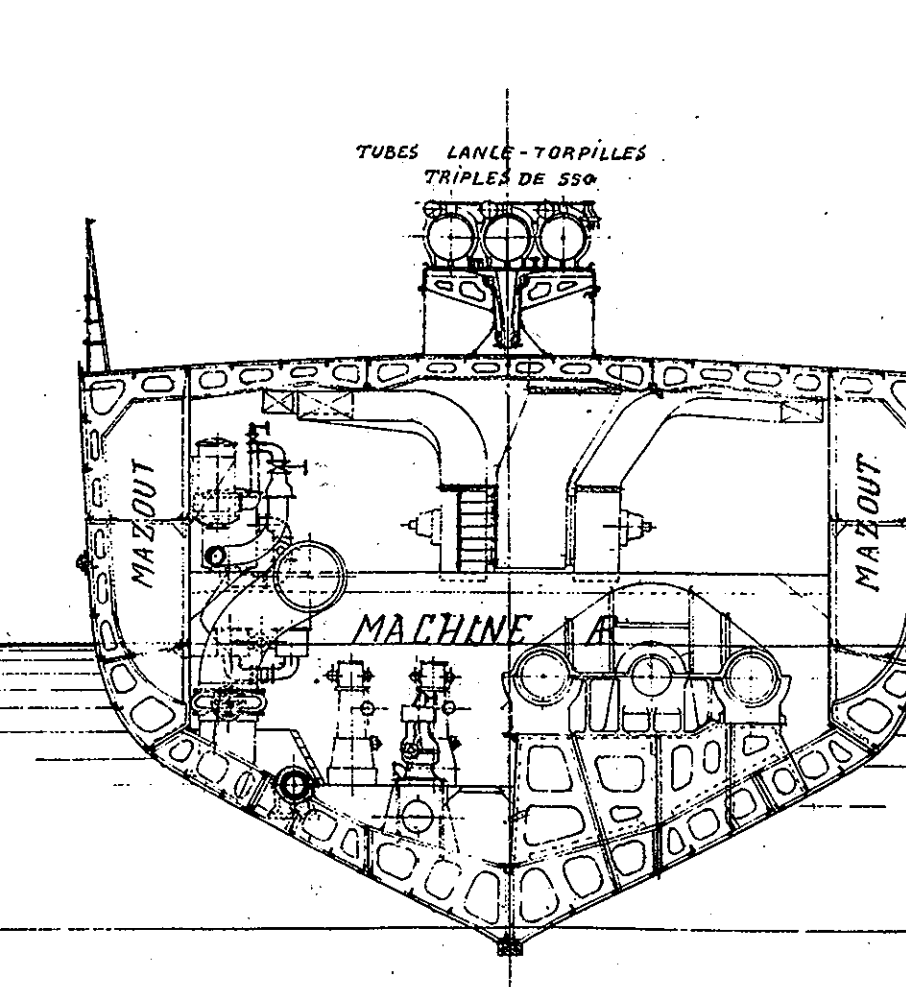

Coupe au couple 21
Vue de l'OR

